

OPMERKINGEN :
 WBBO-eis schachten 60min.
 Voor brandmeldcentrale, vluchtweg
 aanduiding, etc. zie tekening EAW adviseur.
 Brandmeldinstallatie o.b.v. MARSH-Concept
 (volledige bewaking)
 n.u.v. gasolie handbrandmelders, deze worden
 geplaatst naast de brandstangspels en
 rookblussers

Maten in het werk te controleren

REVISIETEKENING
 DD: 6-9-2011


1e Verdieping, nieuw

B B H D
 architecten

Herengracht 575-577 | 1017 CD Amsterdam | Postbus 15426 | 1001 MK Amsterdam | T +31 (0)20 638 29 14 | F +31 (0)20 638 29 73 | E amsterdam@bbhd.nl
 ► Koperwiek 3 | 1742 GR Schagen | Postbus 141 | 1740 AC Schagen | T +31 (0)224 29 82 41 | F +31 (0)224 29 86 38 | E schagen@bbhd.nl | www.bbhd.nl

		Projectnummer	2009052.01
		Fase	Tekeningnummer
		Revisie	Datum

UO M102 E 06-09-2011

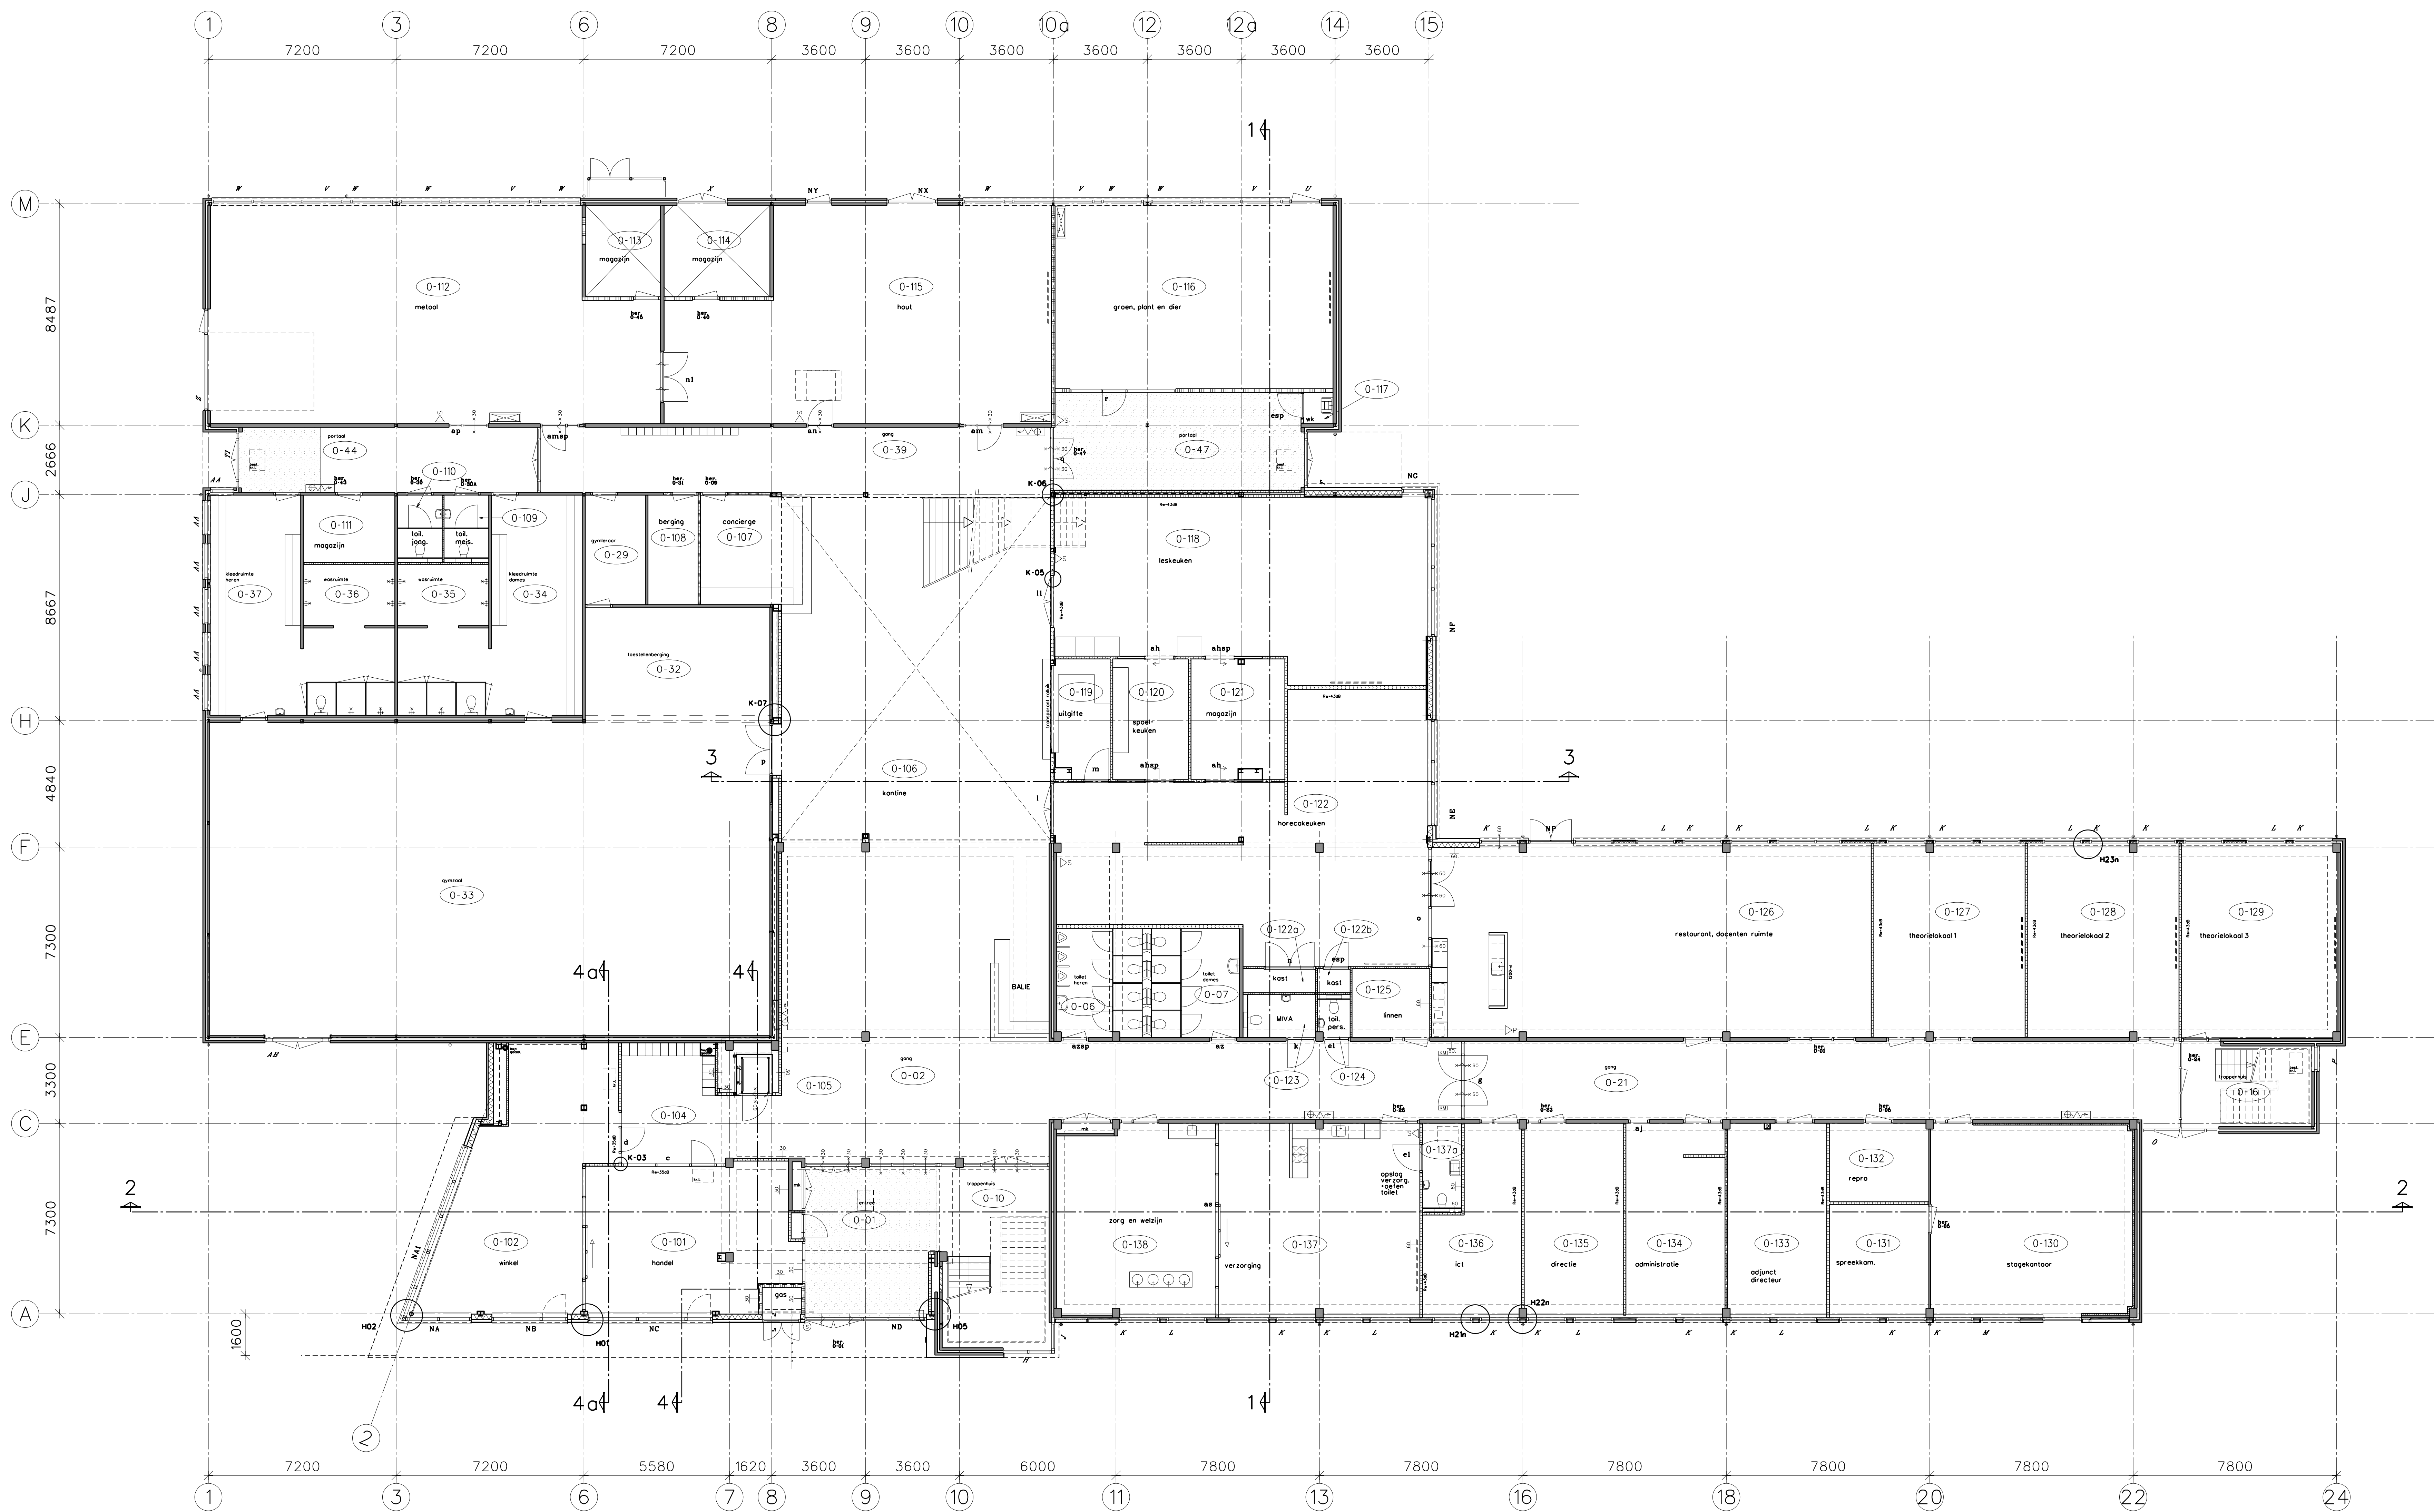

OPMERKINGEN :

WBDO-eis schachten 60min.
 Voor brandmeldcentrale, vluchtweg
 aanduiding, etc. zie tekening E&W adviseur.
 Brandmeldinstallatie o.b.v. MARSH-Concept
 (volledige bewaking)
 N.v.w. glaslie handbrandmelders, deze worden
 geplaatst naast de brandstangposits en
 handblussers

Maten in het werk te controleren

REVISIETEKENING
 DD: 6-9-2011

Begane grond, nieuw

B B H D
 architecten

Herengracht 575-577 | 1017 CD Amsterdam | Postbus 15426 | 1001 MK Amsterdam | T +31 (0)20 638 29 14 | F +31 (0)20 638 29 73 | E amsterdam@bbhd.nl
 ► Koperwijk 3 | 1742 GR Schagen | Postbus 141 | 1740 AC Schagen | T +31 (0)224 29 82 41 | F +31 (0)224 29 86 28 | E schagen@bbhd.nl | www.bbhd.nl




Tekening UITVOERINGS ONTWERP: Getekend G. CLEPPE Formaat A0

Schaal 1:500

Projectnummer 2009052.01

OVERZICHTSPLATTEGROND NIEUW Fase Tekeningnummer Revisie Datum

BEGANE GROND UO M101 E 06-09-2011

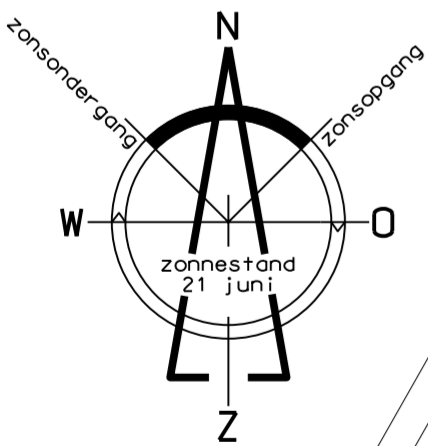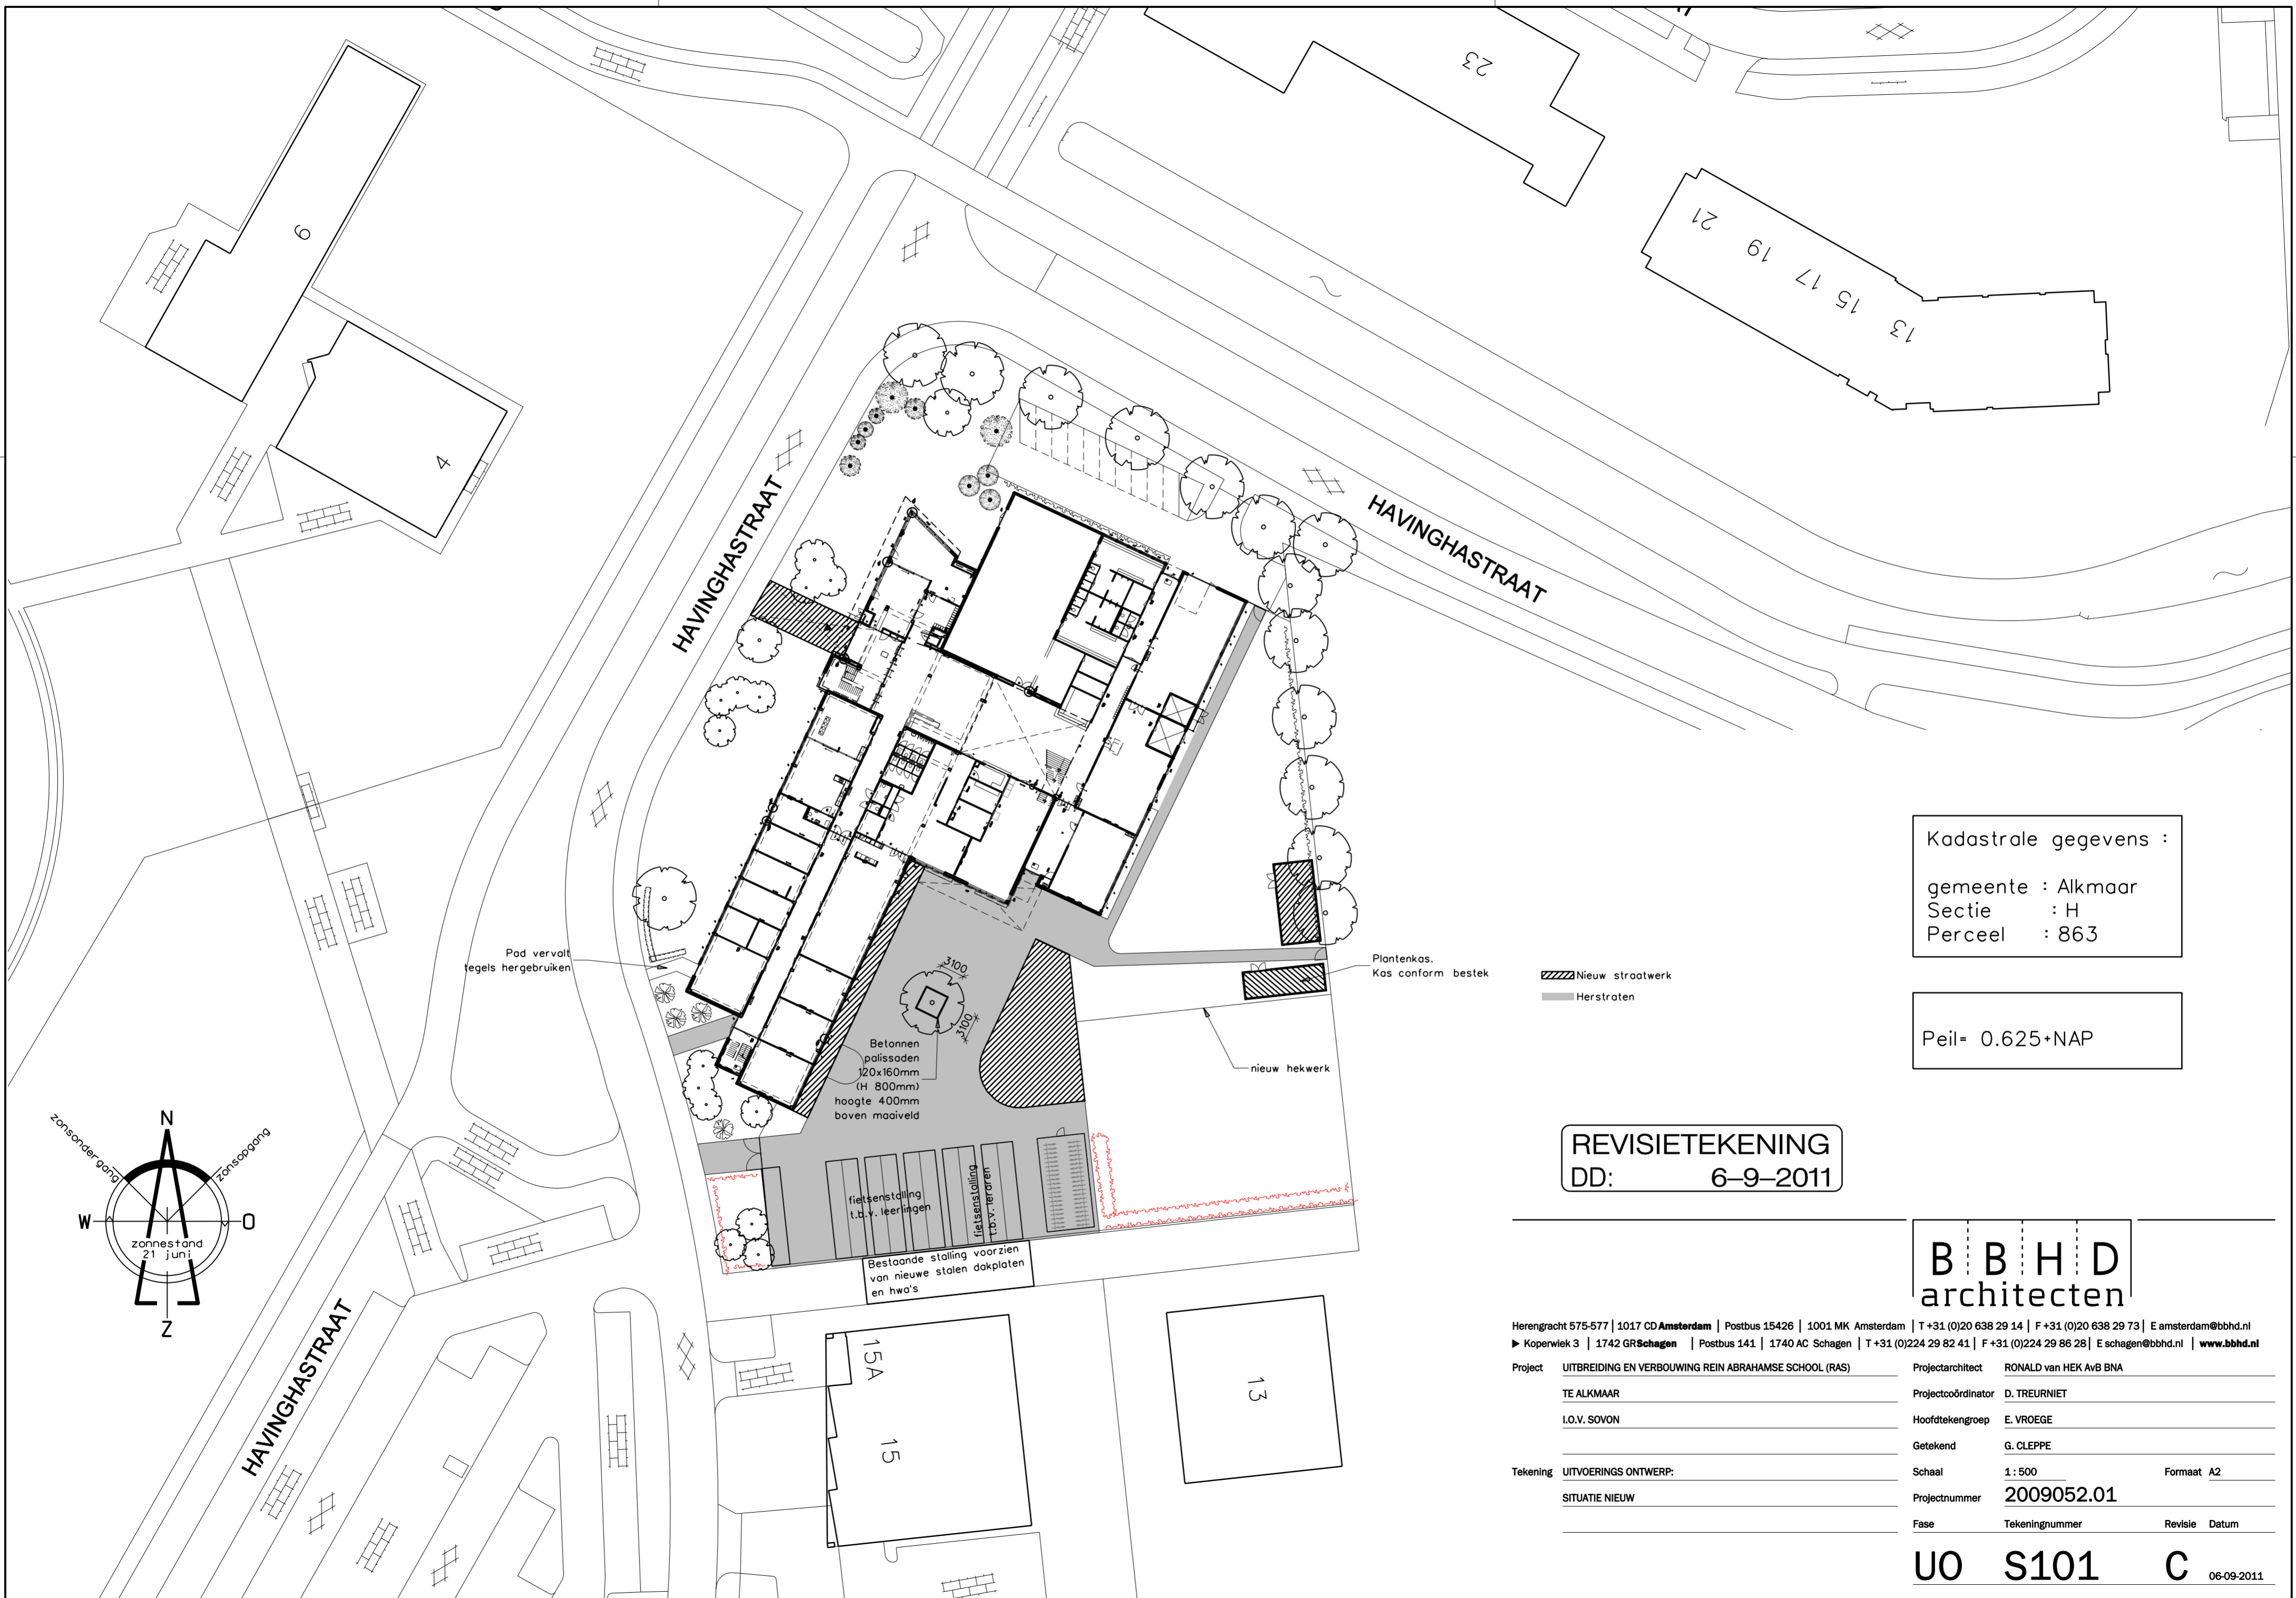

Kadastrale gegevens :
 gemeente : Alkmaar
 Sectie : H
 Perceel : 863

Peil= 0.625+NAP

▨ Nieuw straatwerk
 ▬ Herstraten

REVISIETEKENING
 DD: 6-9-2011

B B H D
 architecten

Herengracht 575-577 | 1017 CD Amsterdam | Postbus 15426 | 1001 MK Amsterdam | T +31 (0)20 638 29 14 | F +31 (0)20 638 29 73 | E amsterdam@bbhd.nl
 ► Koperwiek 3 | 1742 GR Schagen | Postbus 141 | 1740 AC Schagen | T +31 (0)224 29 82 41 | F +31 (0)224 29 86 28 | E schagen@bbhd.nl | www.bbhd.nl

Project	UITBREIDING EN VERBOUWING REIN ABRAHAMSE SCHOOL (RAS)	Projectarchitect	RONALD van HEK AvB BNA
	TE ALKMAAR	Projectcoördinator	D. TREURNIET
	I.O.V. SOVON	Hoofdtetekengroep	E. VROEGE
		Getekend	G. CLEPPE
Tekening	UITVOERINGS ONTWERP:	Schaal	1: 500
	SITUATIE NIEUW	Projectnummer	2009052.01
		Fase	Tekeningnummer
			Revisie Datum

UO S101 C 06-09-2011